


伊勢原市池端土地区画整理事業 換地図

縮尺 1:500 全1葉の1

平成
12年
1月

換地図に関する取扱いについて

- この換地図の利用によって発生した直接又は間接的の損失、損害等について、伊勢原市は一切の責任を負いません。
- 換地図は、印刷することは可能ですが、編集再配布等ではできません。
- 情報提供している換地図は、換地処分の公告が行われた図面です。その後の分合筆等がされた場合、反映していません。

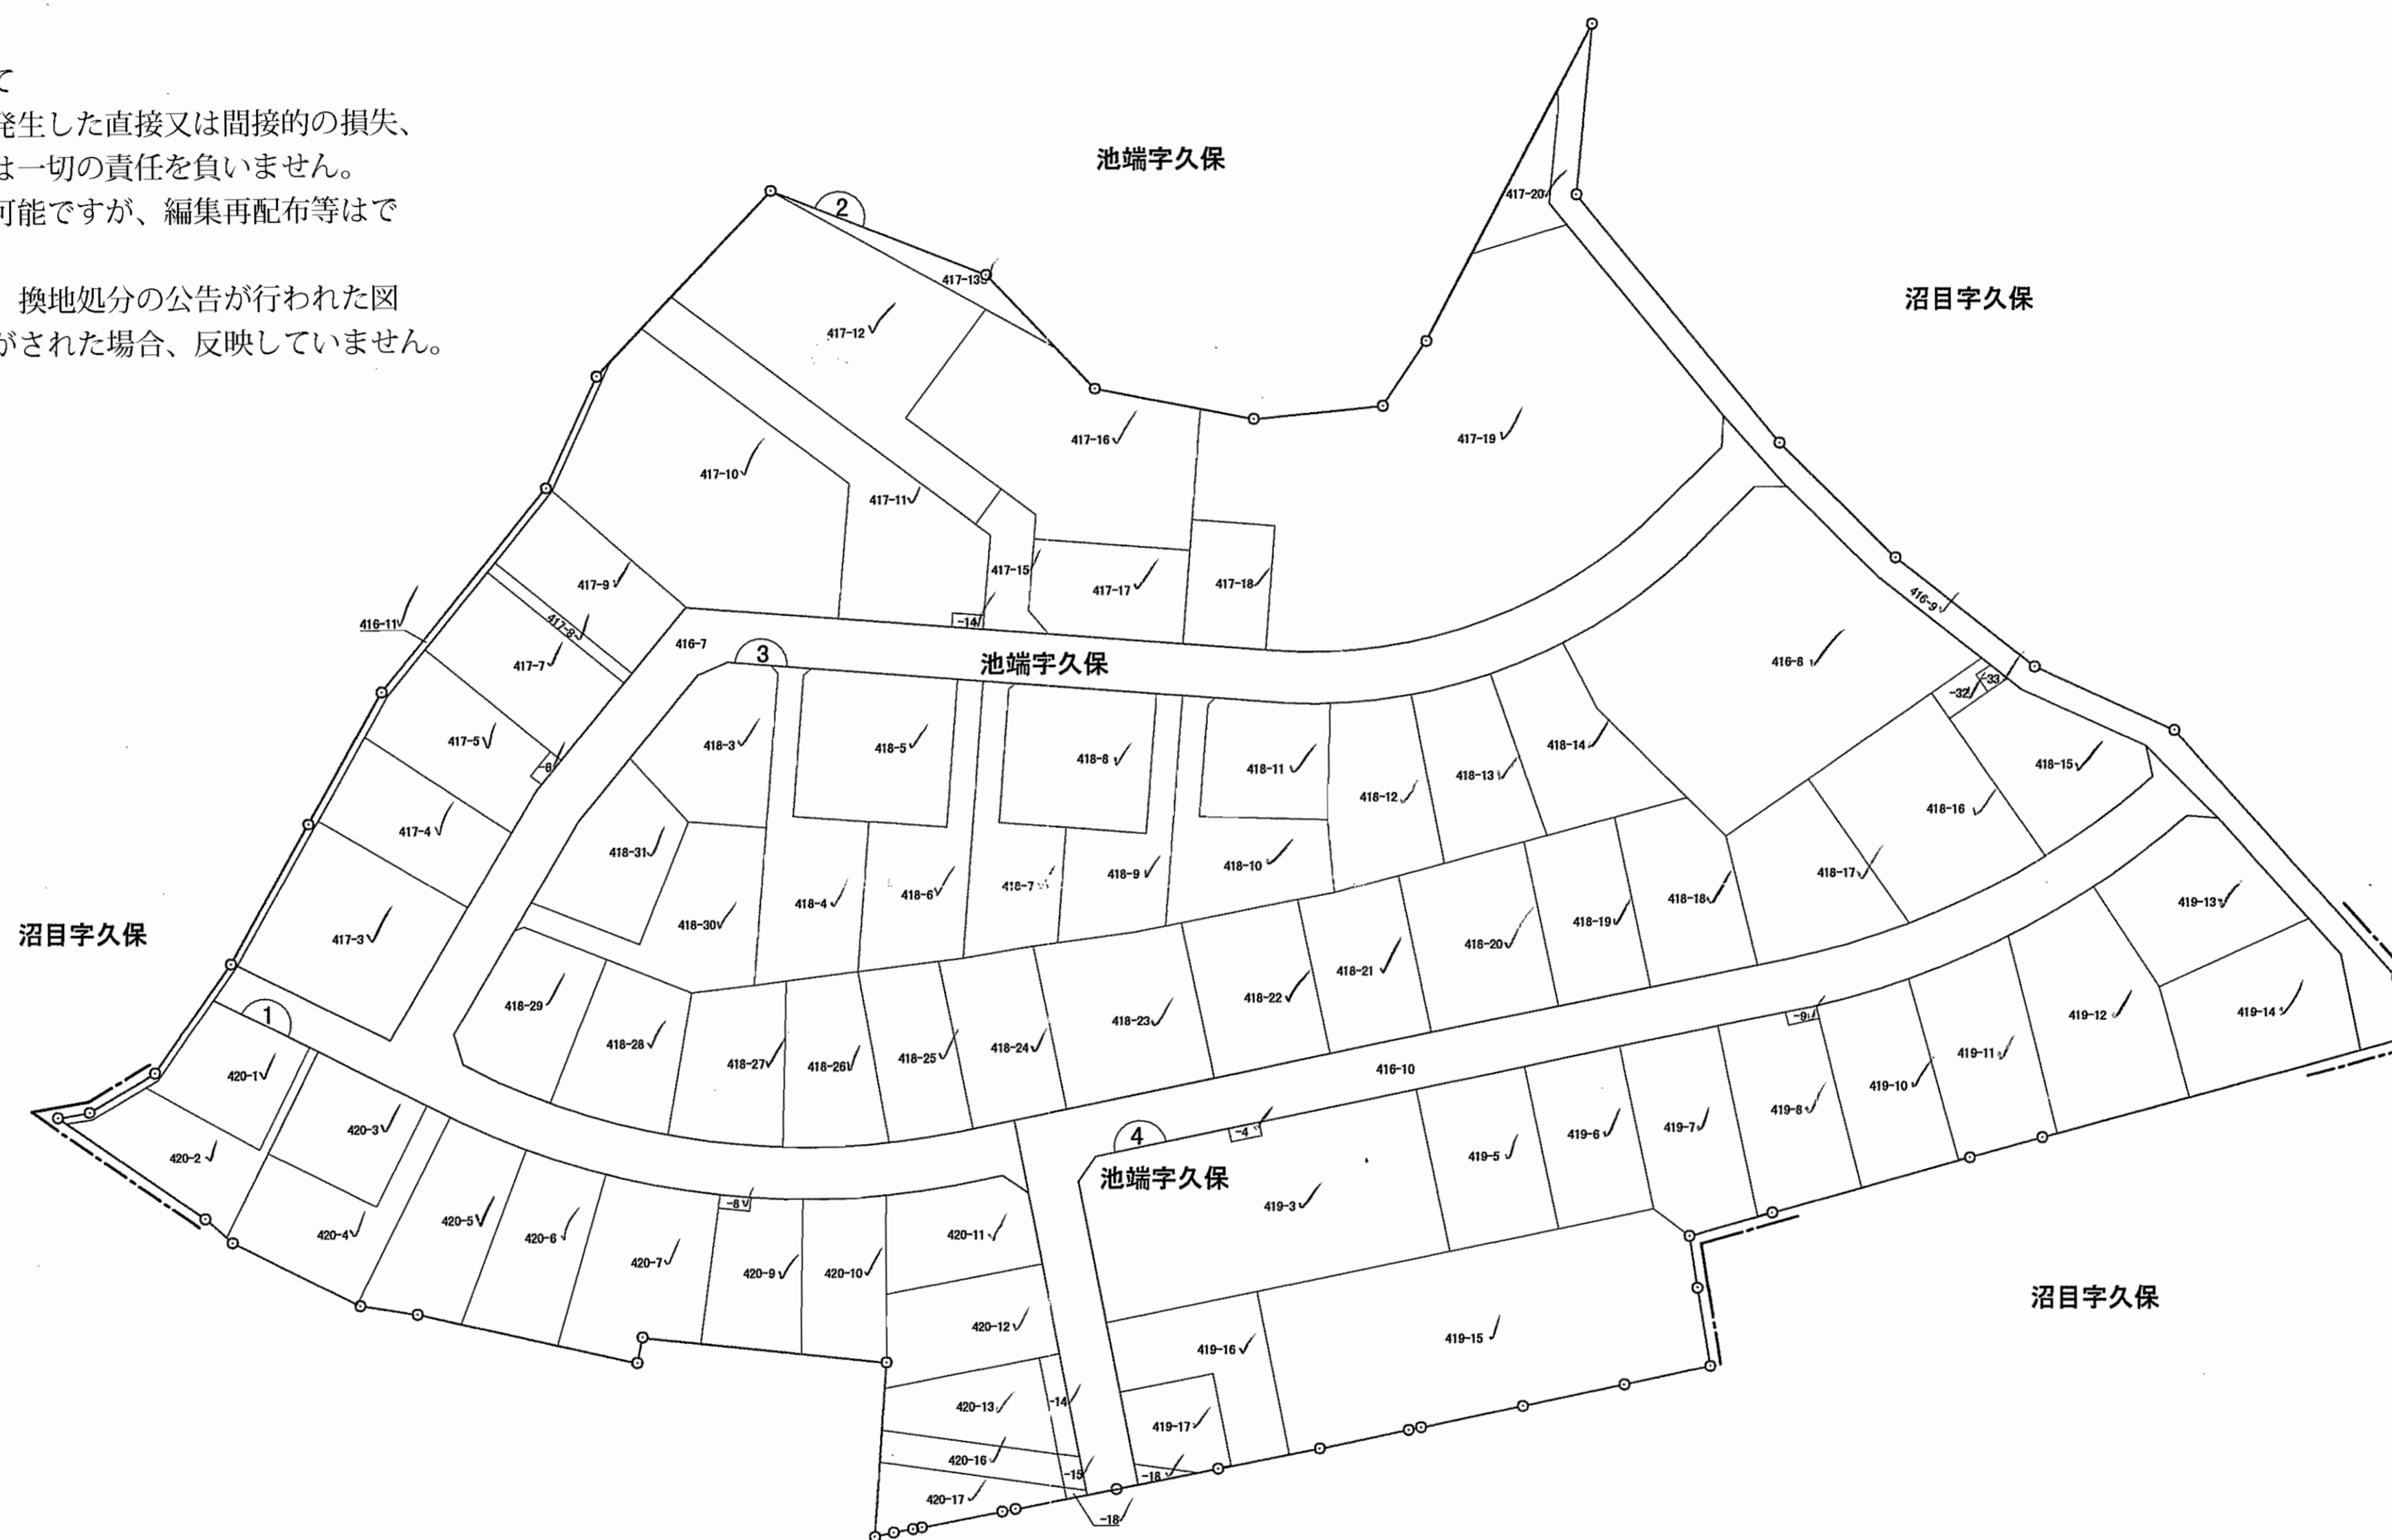


神奈川調査設計株式会社

伊勢原市

平成 12 年 1 月

画地出来形確認測量図に関する取扱いについて

- この画地出来形確認測量図の利用によって発生した直接又は間接的の損失、損害等について、伊勢原市は一切の責任を負いません。
- 画地出来形確認測量図は、印刷することは可能ですが、編集、再配布等はありません。
- 情報提供している画地出来形確認測量図は、換地処分公告が行われた図面です。その後の分筆、合筆等がされた場合、反映していません。

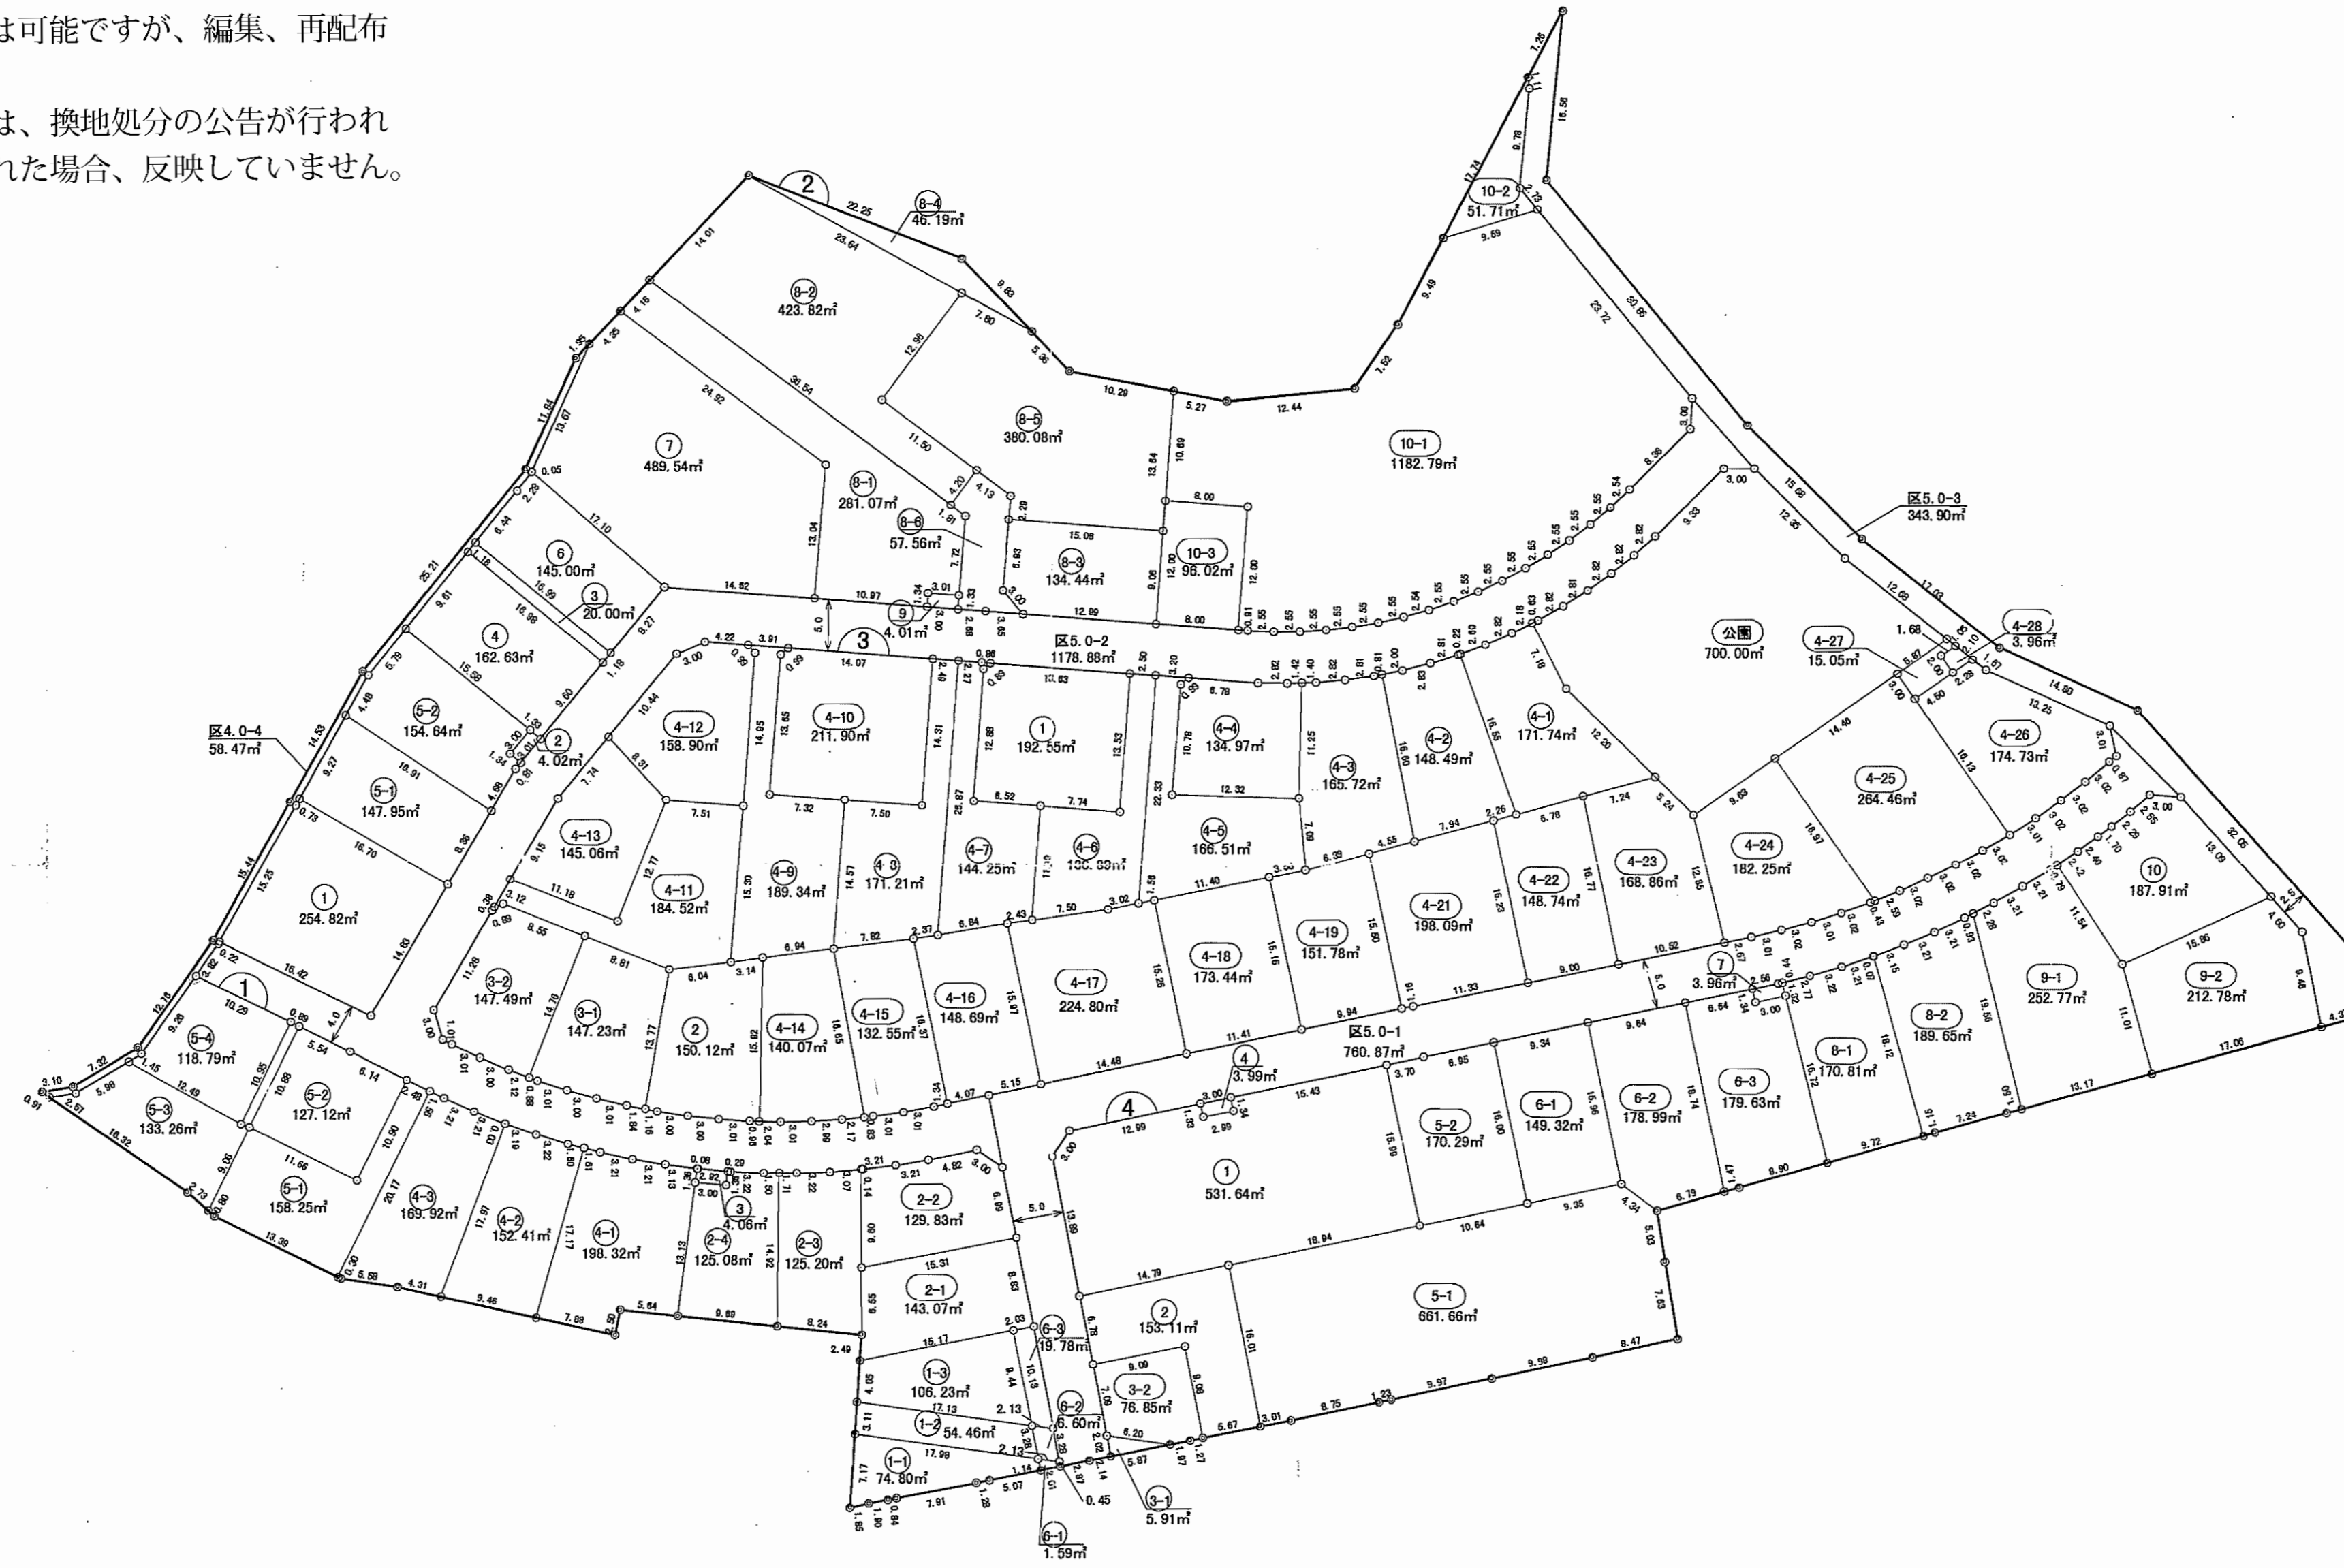

凡例

	街区線・街区番号
	画地線・画地番号
	地区界

神奈川調査設計株式会社

伊勢原市