


換地処分後の土地図に関する取扱いについて

- この換地処分後の土地図の利用によって発生した直接又は間接的の損失、損害等について、伊勢原市は、一切の責任を負いません。
- 換地処分後の土地図は、印刷することは可能ですが、編集、再配布等できません。
- 情報提供している換地処分後の土地図は、換地処分の公告が行われた図面です。その後に分筆、合筆等がされた場合、反映していません。

伊勢原市原之宿土地区画整理事業

換地図その2 縮尺 五百分之一
(換地処分後の土地図)

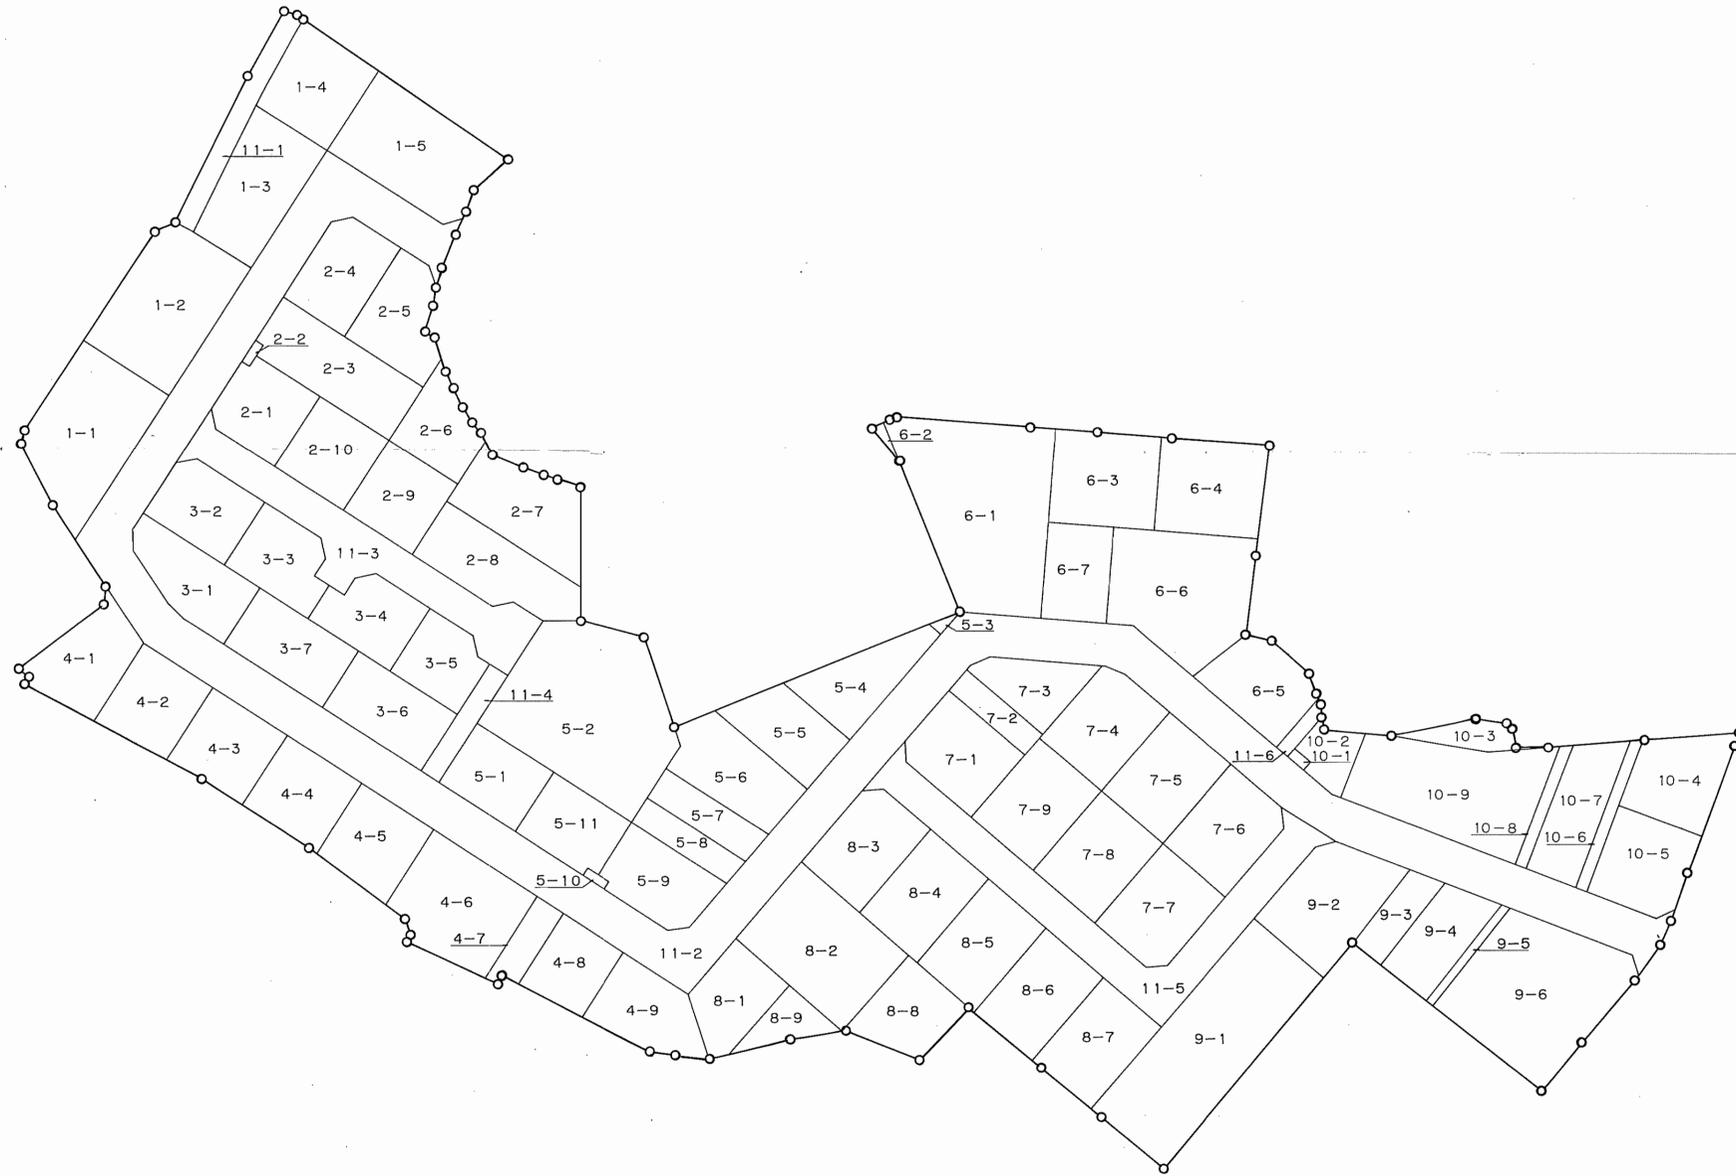


桜台三丁目

凡	例
	施行地区界

伊勢原市原之宿土地区画整理事業

画地出来形確認測量原図 縮尺 五百分之壹

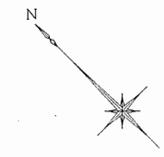

画地出来形確認測量原図に関する取扱いについて

- ・この画地出来形確認測量原図の利用によって発生した直接又は間接的の損失、損害等について、伊勢原市は一切の責任を負いません。
- ・画地出来形確認測量原図は、印刷することは可能ですが、編集、再配布等はできません。
- ・情報提供している画地出来形確認測量原図は、換地処分の公告が行われた図面です。その後に分筆、合筆等がされた場合、反映していません。

