


地番区域	伊勢原市東大竹字稻荷久保、観音堂、鷺田	番号	1/1	縮尺	1/500	精度区分	甲1相当	座標系番号 又は記号	IX	作成年月日	平成17年 月 日
------	---------------------	----	-----	----	-------	------	------	---------------	----	-------	-----------

区域図兼出来形確認測量図一覧図

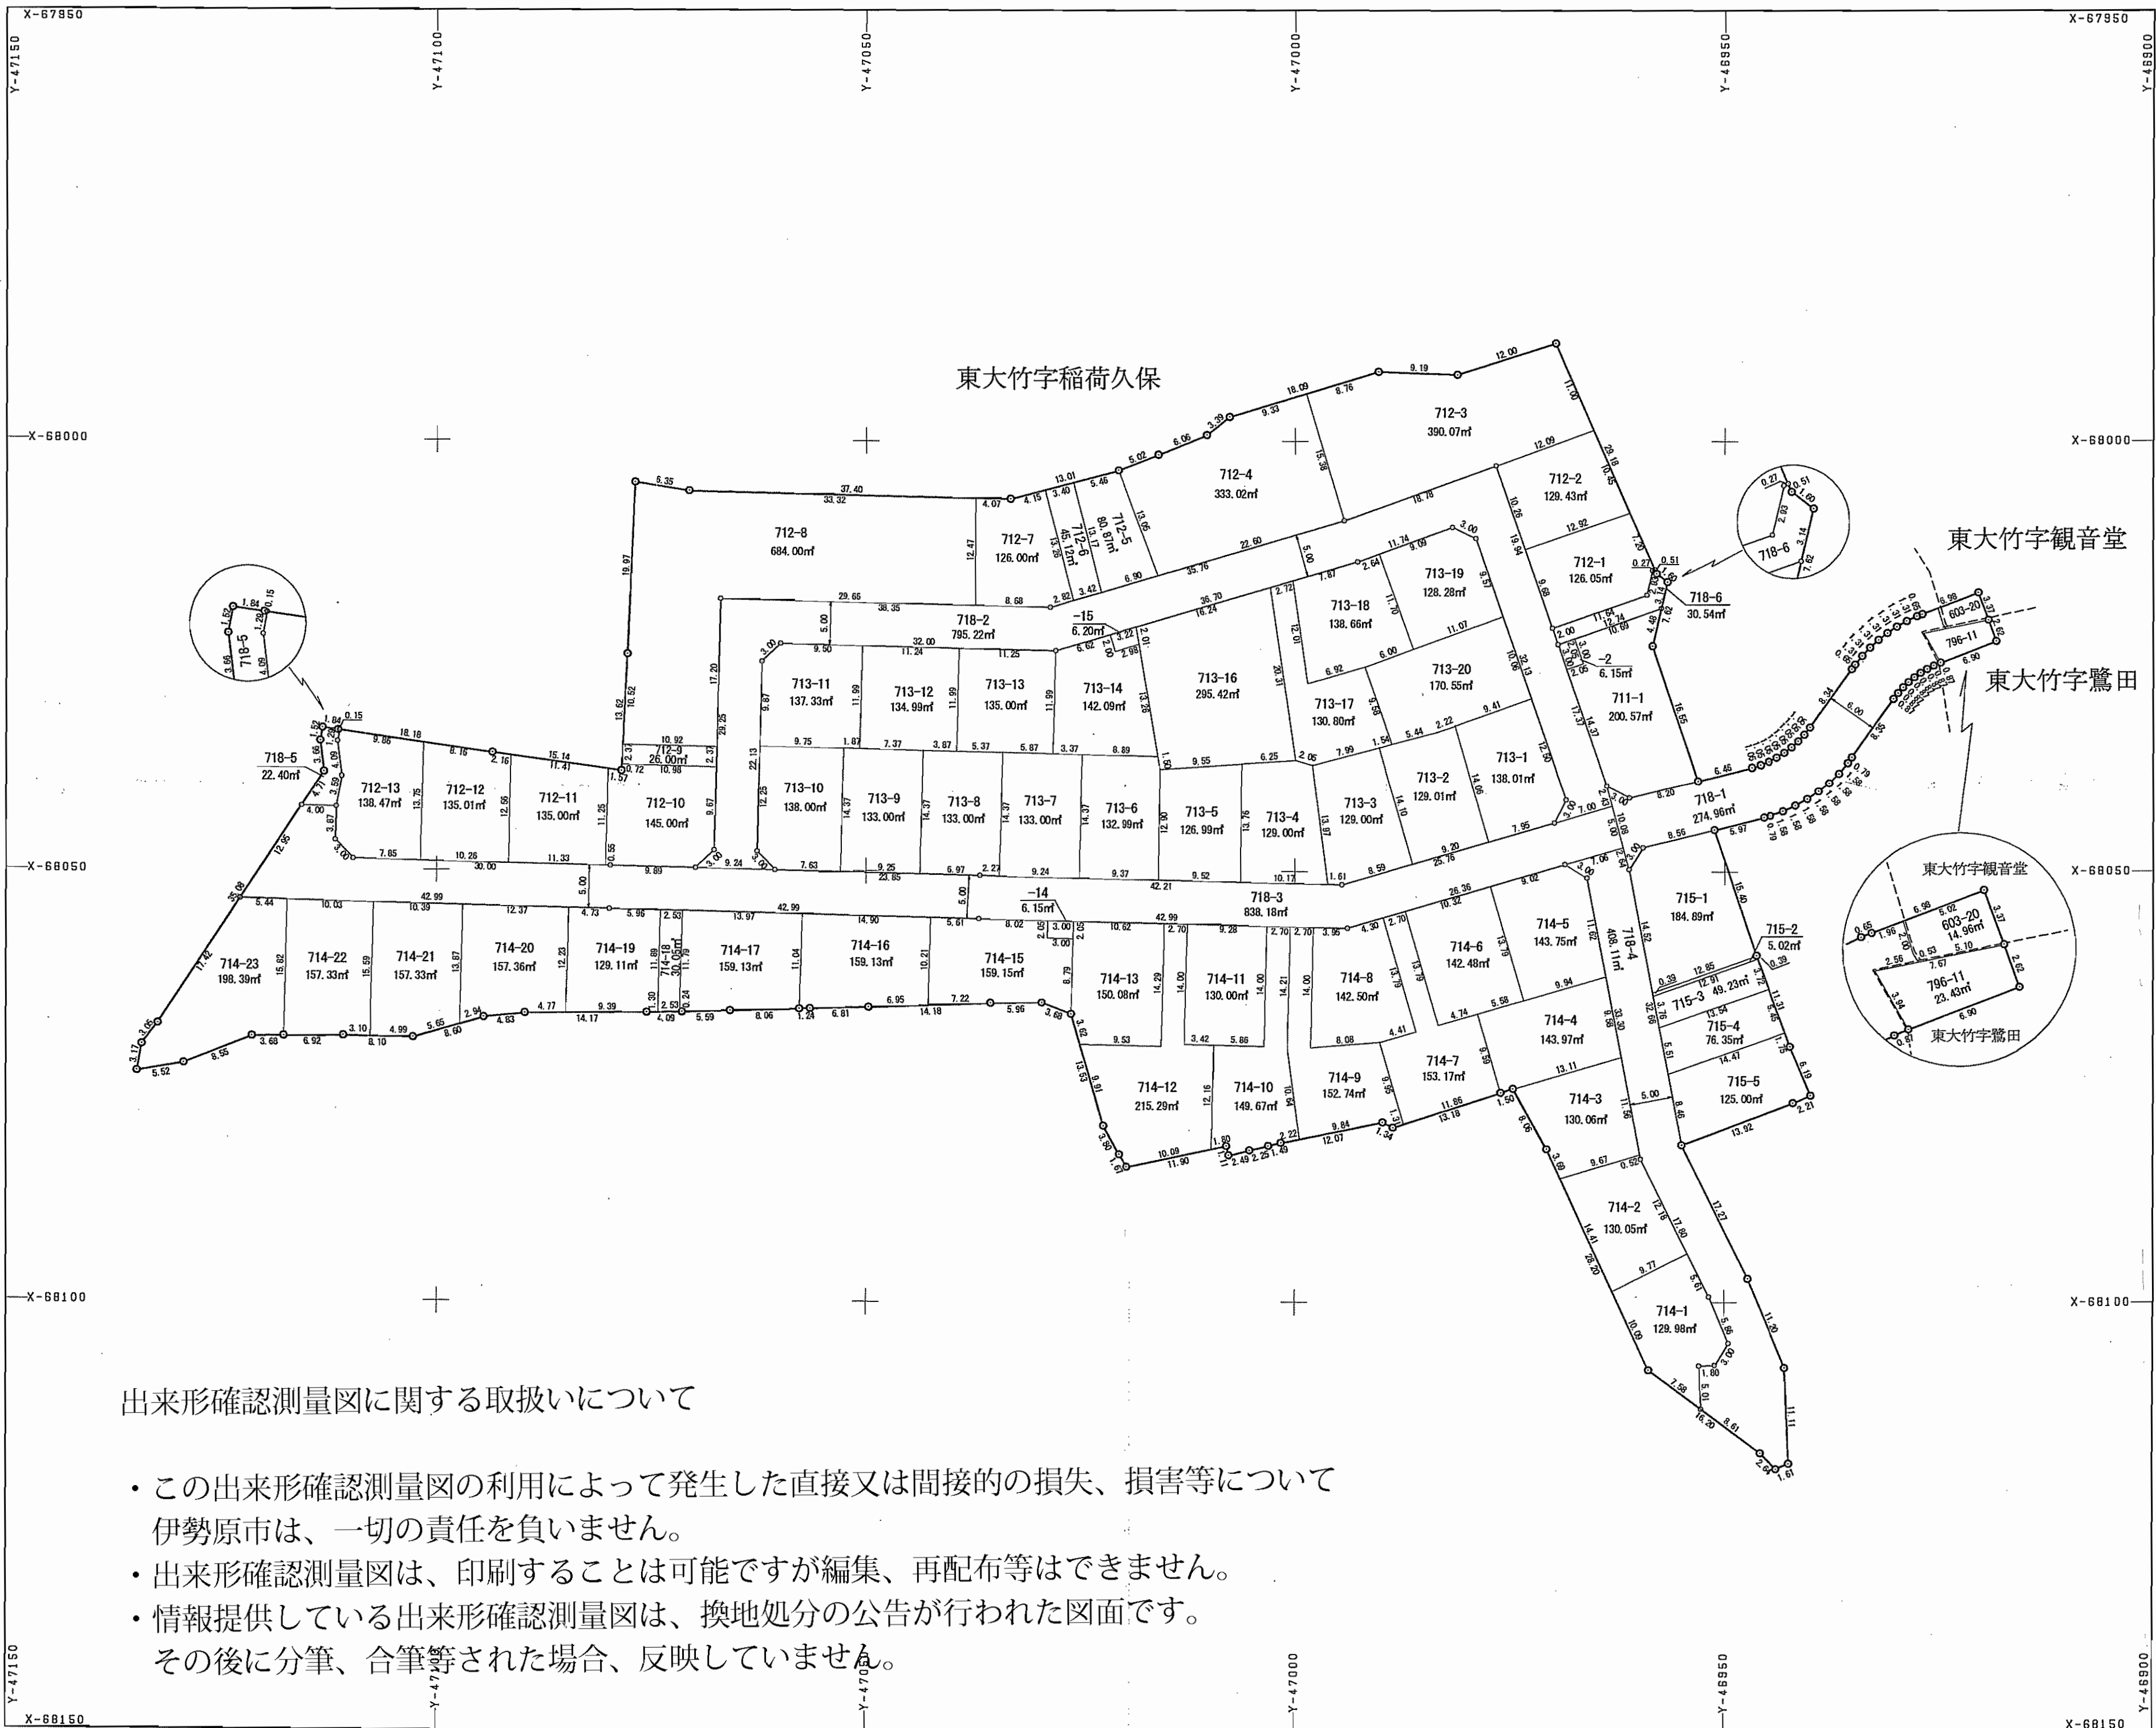

出来形確認測量図に関する取扱いについて

- この出来形確認測量図の利用によって発生した直接又は間接的の損失、損害等について伊勢原市は、一切の責任を負いません。
- 出来形確認測量図は、印刷することは可能ですが編集、再配布等はできません。
- 情報提供している出来形確認測量図は、換地処分の公告が行われた図面です。その後に分筆、合筆等された場合、反映していません。