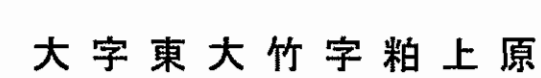


換地処分後の土地図

 
- 4



大字岡崎字天神下

大字東大竹字粕上原

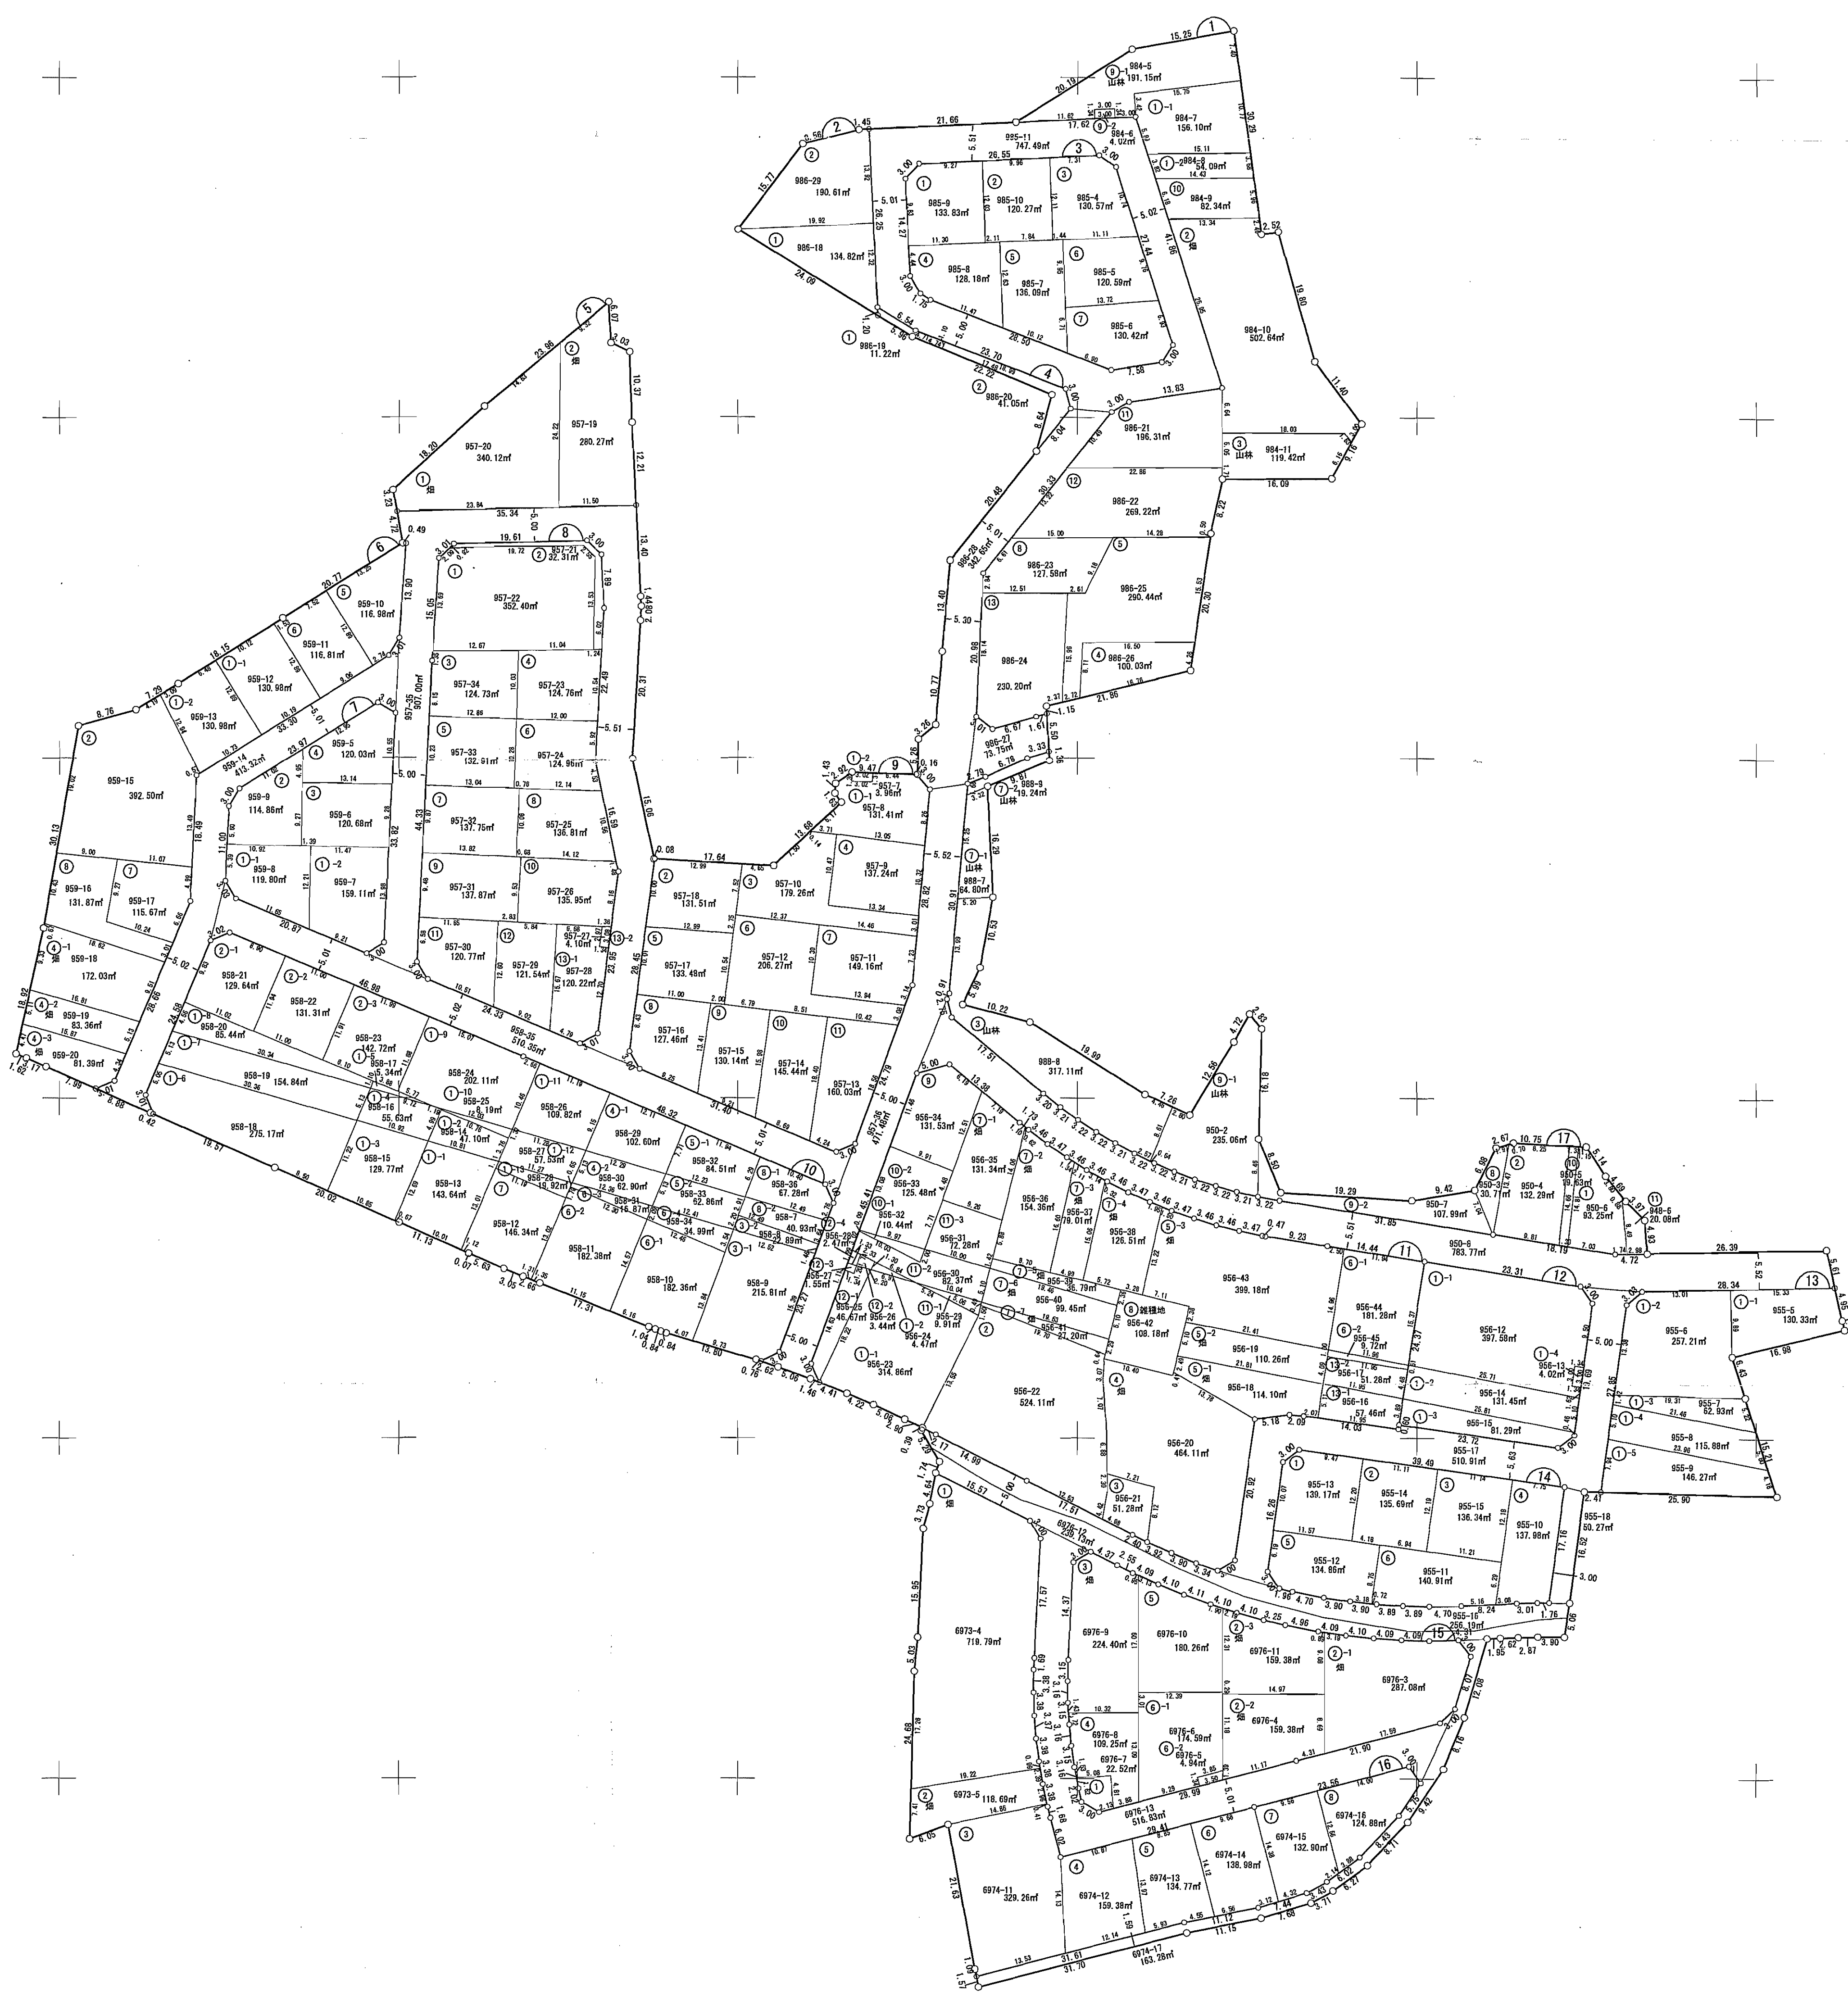
大字岡崎字天神下

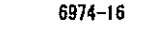
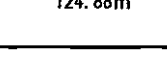
 
凡 例	
	地 区 界
6974-16	地 番
	街区番号
㊦	保留地
-----	大字界

S = 1 : 500

縮尺 1:500

- ・この画地出来形確認測量原図の利用によって発生した直接又は間接的な損失、損害等について、伊勢原市は一切の責任を負いません。
- ・画地出来形確認測量原図は、印刷することは可能ですが、編集、再配布等ではできません。
- ・情報提供している画地出来形確認測量原図は、換地処分の公告が行われた図面です。その後に分筆、合筆等がされた場合、反映していません。



凡 例	
	地 区 界
0074-16	地 番
124, 80mf	面 積
	街区番号
	画地番号
	辺 長