


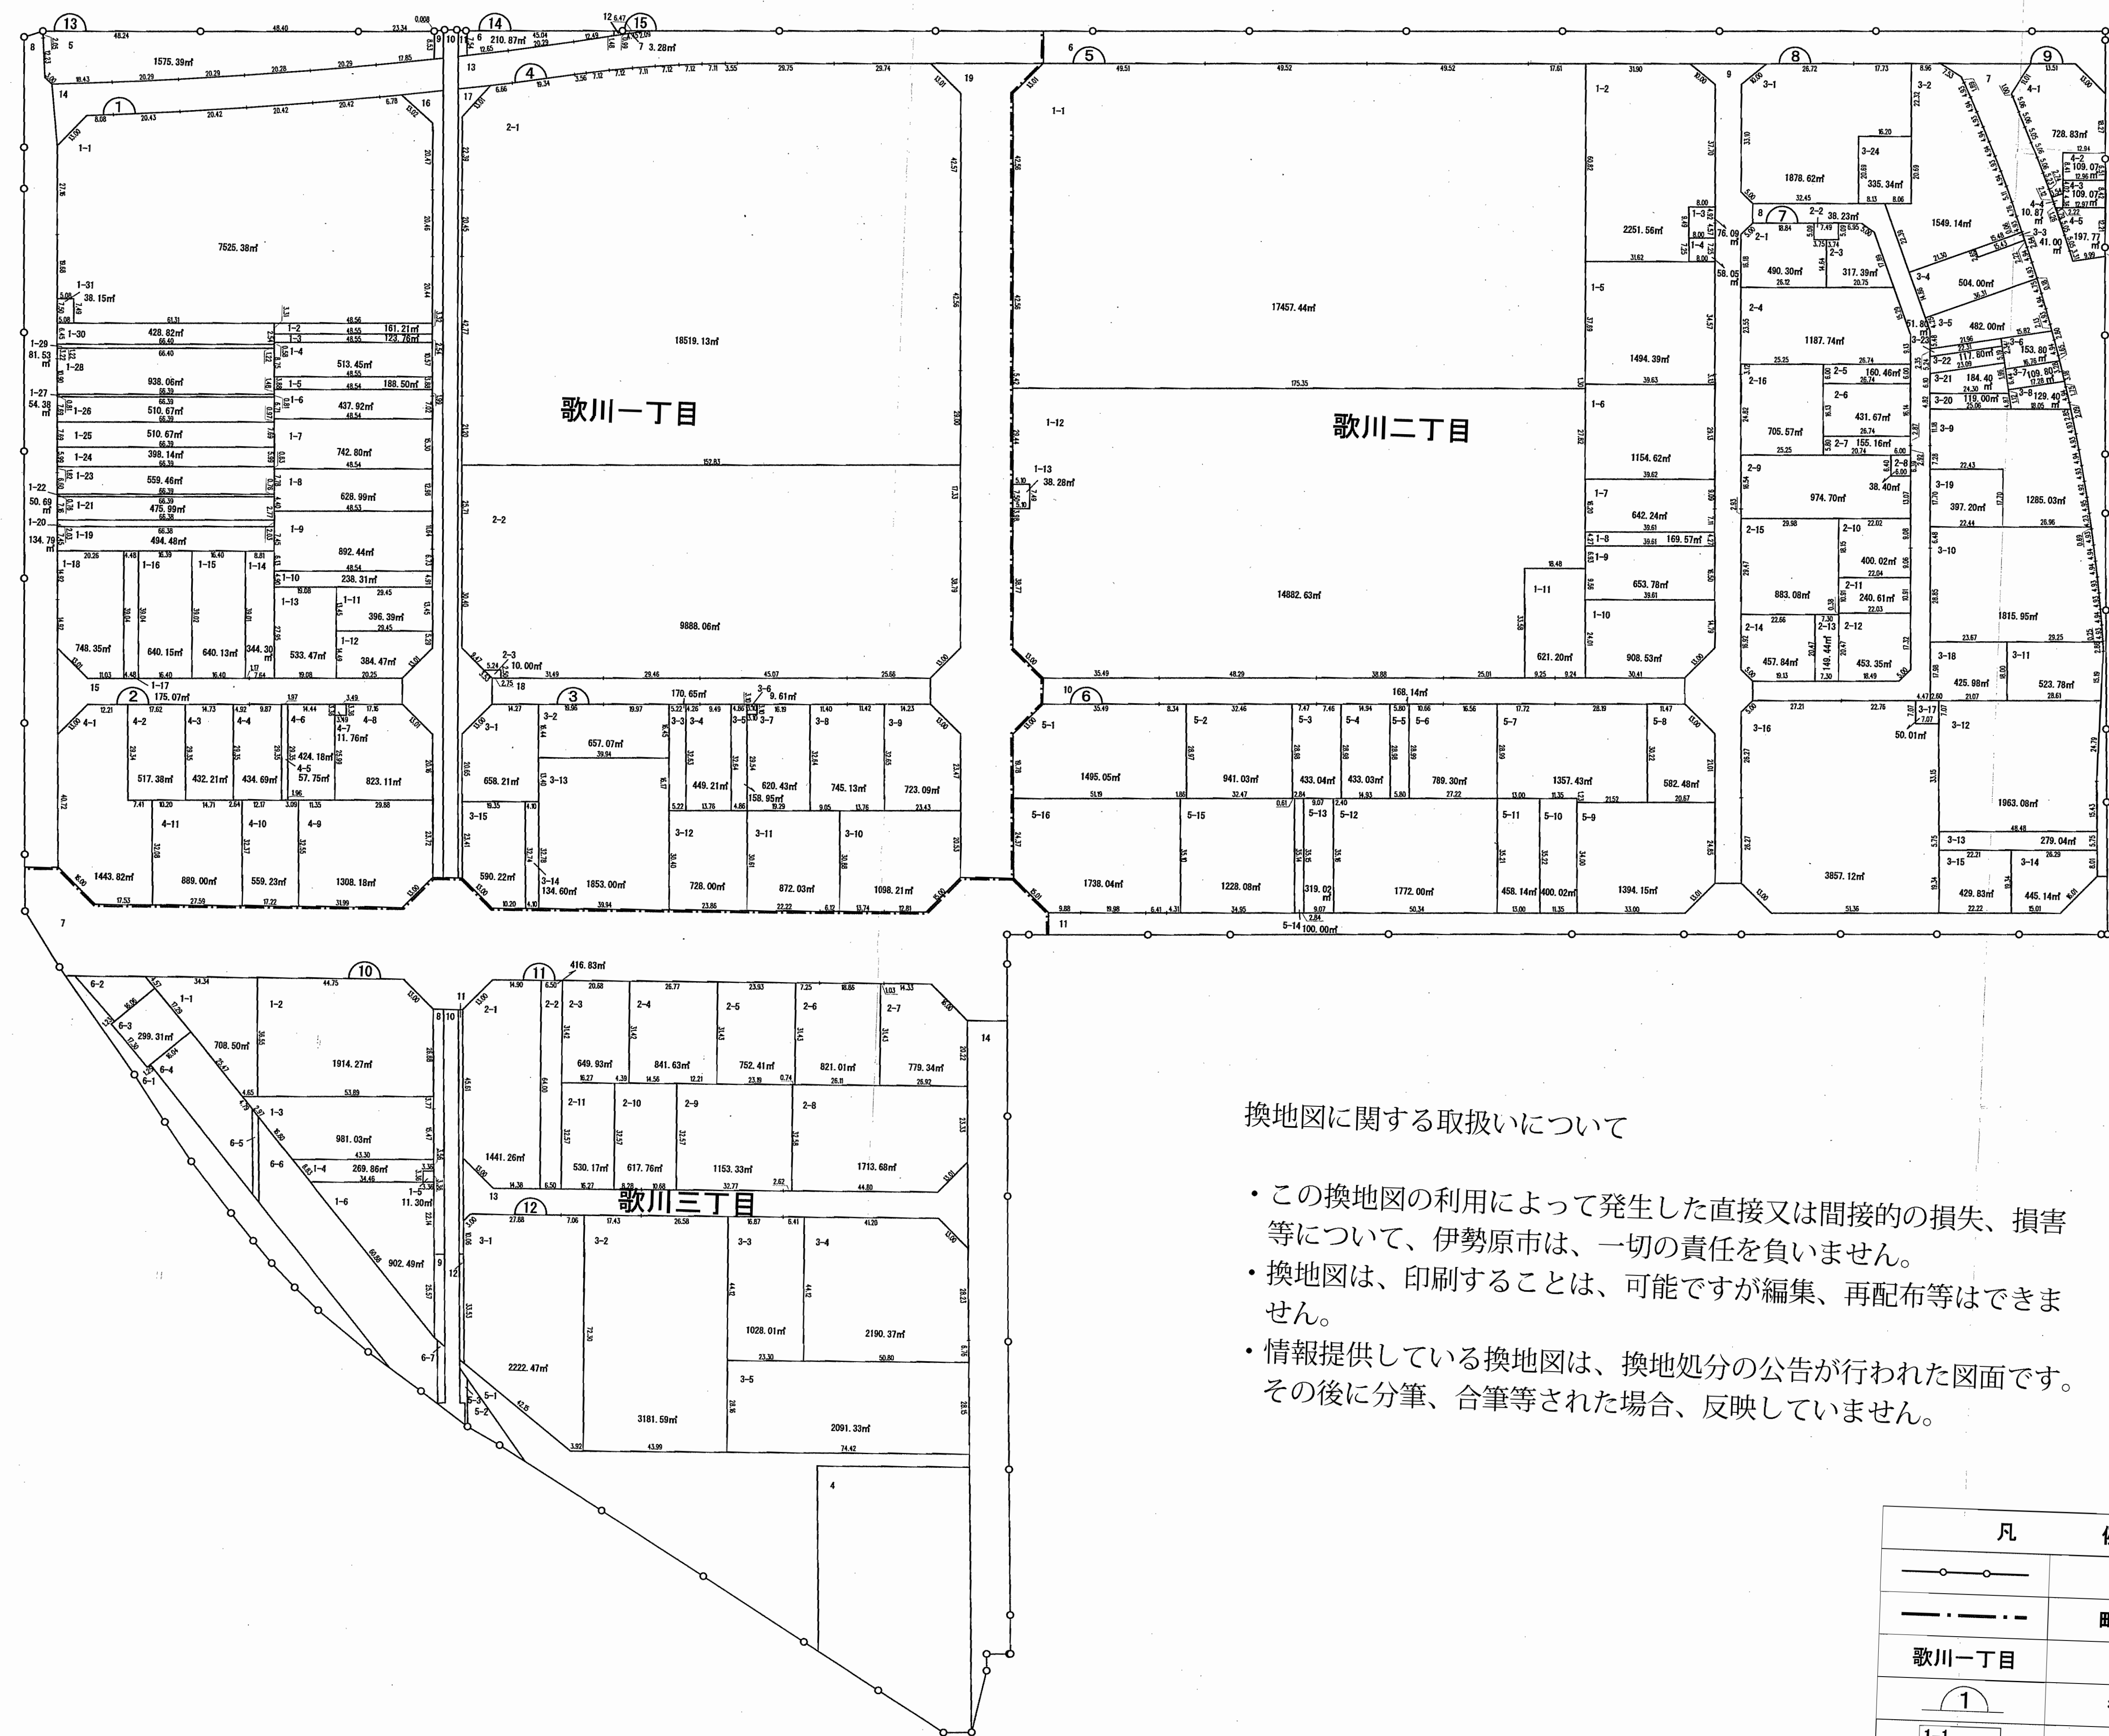


換地図に関する取扱いについて

- ・この換地図の利用によって発生した直接又は間接的の損失、損害等について、伊勢原市は、一切の責任を負いません。
- ・換地図は、印刷することは、可能ですが編集、再配布等はありません。
- ・情報提供している換地図は、換地処分公告が行われた図面です。その後に分筆、合筆等された場合、反映していません。

凡 例	
—○—	地区界
—・—	町丁目界
歌川一丁目	町 名
1	街 区
1-1	筆界及び地番

画地出来形確認測量図



全3葉の1

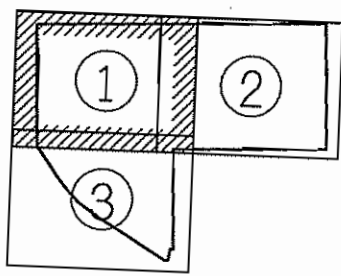

画地出来形確認測量図に
関する取扱いについて

- この画地出来形測量図
の利用によって発生し
た直接又は間接的の損
失、損害等について、
伊勢原市は、一切の責
任を負いません。
- 画地出来形測量図は、
印刷することは可能で
すが編集、再配布等は
できません。
- 情報提供している画地
出来形確認測量図は、
換地処分の公告が行わ
れた図面です。その後
、分筆、合筆等が行わ
れた場合、反映してい
ません。

全3葉の2

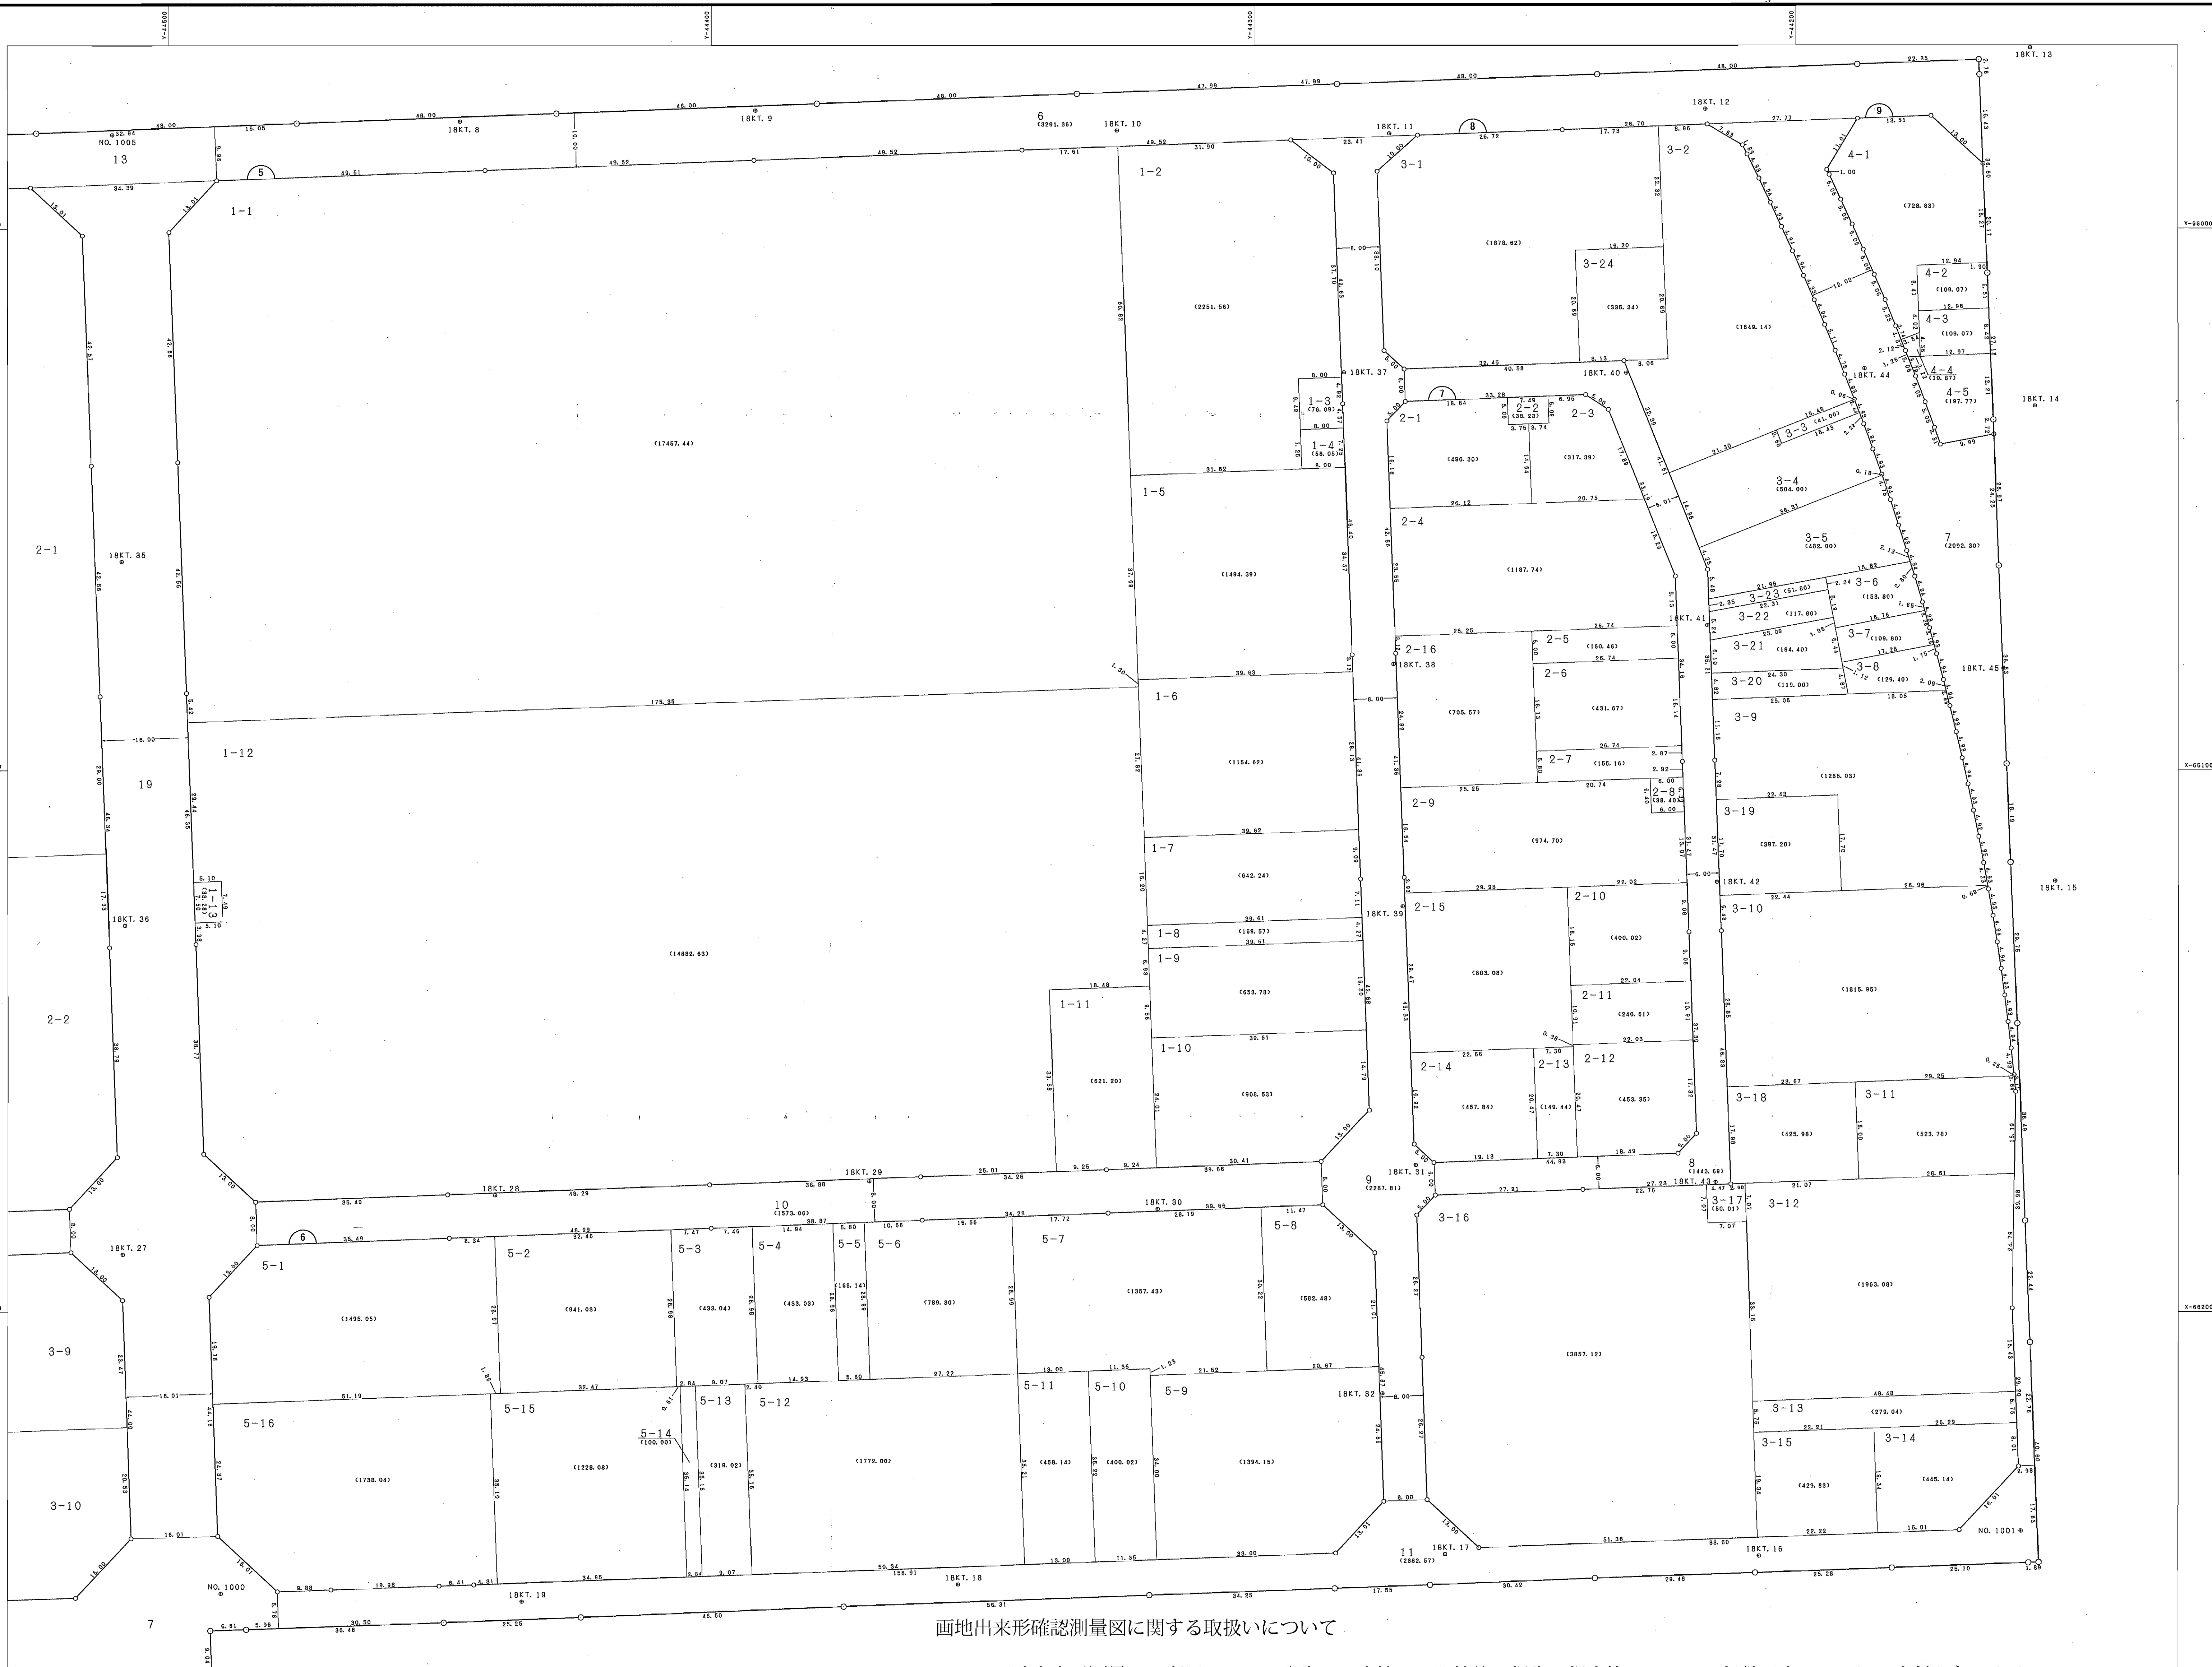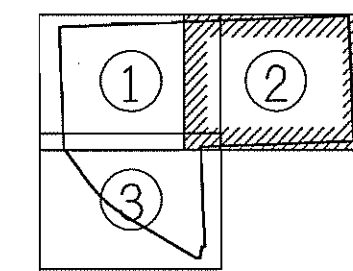


画地出来形確認測量図に関する取扱いについて

- ・この画地出来形測量図の利用によって発生した直接又は間接的の損失、損害等について、伊勢原市は、一切の責任を負いません。
- ・画地出来形測量図は、印刷することは可能ですが編集、再配布等は、できません。
- ・情報提供している画地出来形確認測量図は、換地処分のお知らせが行われた図面です。その後、分筆、合筆等が行われた場合、反映していません。

1 : 500


平成18年8月 神奈川調査設計株式会社

伊勢原市東部土地区画整理組合

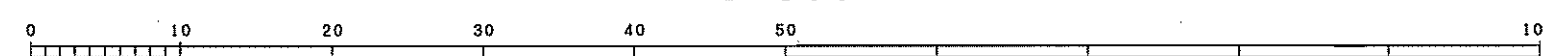

画地出来形確認測量図

全 3 葉の 3

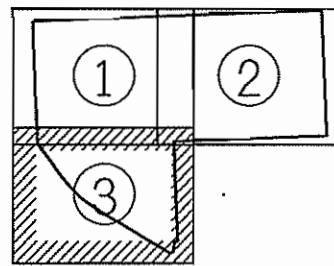

画地出来形確認測量図に関する取扱いについて

- この画地出来形測量図の利用によって発生した直接又は間接的の損失、損害等について、伊勢原市は、一切の責任を負いません。
- 画地出来形測量図は、印刷することは可能ですが編集、再配布等はありません。
- 情報提供している画地出来形確認測量図は、換地処分の公告が行われた図面です。その後、分筆、合筆等が行われた場合、反映していません。